



REGIONE TOSCANA
Giunta Regionale

Ufficio Regionale
Per la tutela del territorio
di Lucca e Massa-Carrara
U.O.C. Massa-Carrara

Prot. S/n° S/18626 - 1P06P
Allegati:

Massa, li **23 DIC. 2003**

Al DIRETTORE DEI LAVORI
Ing. Giuseppe FRUZZETTI
Via Cavour, 17
CARRARA

e p.c. Al Sig. SINDACO DEL COMUNE di
CARRARA

Oggetto: Legge 2.2.1974 n° 64, 05.11.1971 n° 1086 e L.R. 06.12.1982 n° 88.
Norme per la disciplina delle costruzioni in zona sismica.
Lavori di rifacimento copertura al fabbricato sito in loc. Avenza del Comune di Carrara.

Pratica n° 270/02 c.a.
Ditta: CONSORZIO AURELIA.

Vista la relazione struttura a lavori ultimati presentata dalla S.V. in data 12.12.2003
relativa al fabbricato indicato in oggetto, si restituisce un esemplare della stessa munita
dell'attestato dell'avvenuto deposito ai sensi delle Leggi suindicate.

Un esemplare della relazione è custodita agli atti di quest'Ufficio.


Si fa presente che la predetta relazione non è valida ai fini del rilascio dell'abitabilità
o licenza d'uso, in quanto è condizionata all'esibizione del certificato di collaudo della
struttura in c.a., contenente la dichiarazione del Collaudatore sulla rispondenza delle
opere eseguite alla normativa sismica.

Il Responsabile della Posizione Organizzativa
"Sismica, opere in c.a. e strutture metalliche, difesa del suolo"
(Dott. Ing. Marco DADDI)

TB/
MOD3_270_02



AS BUILT

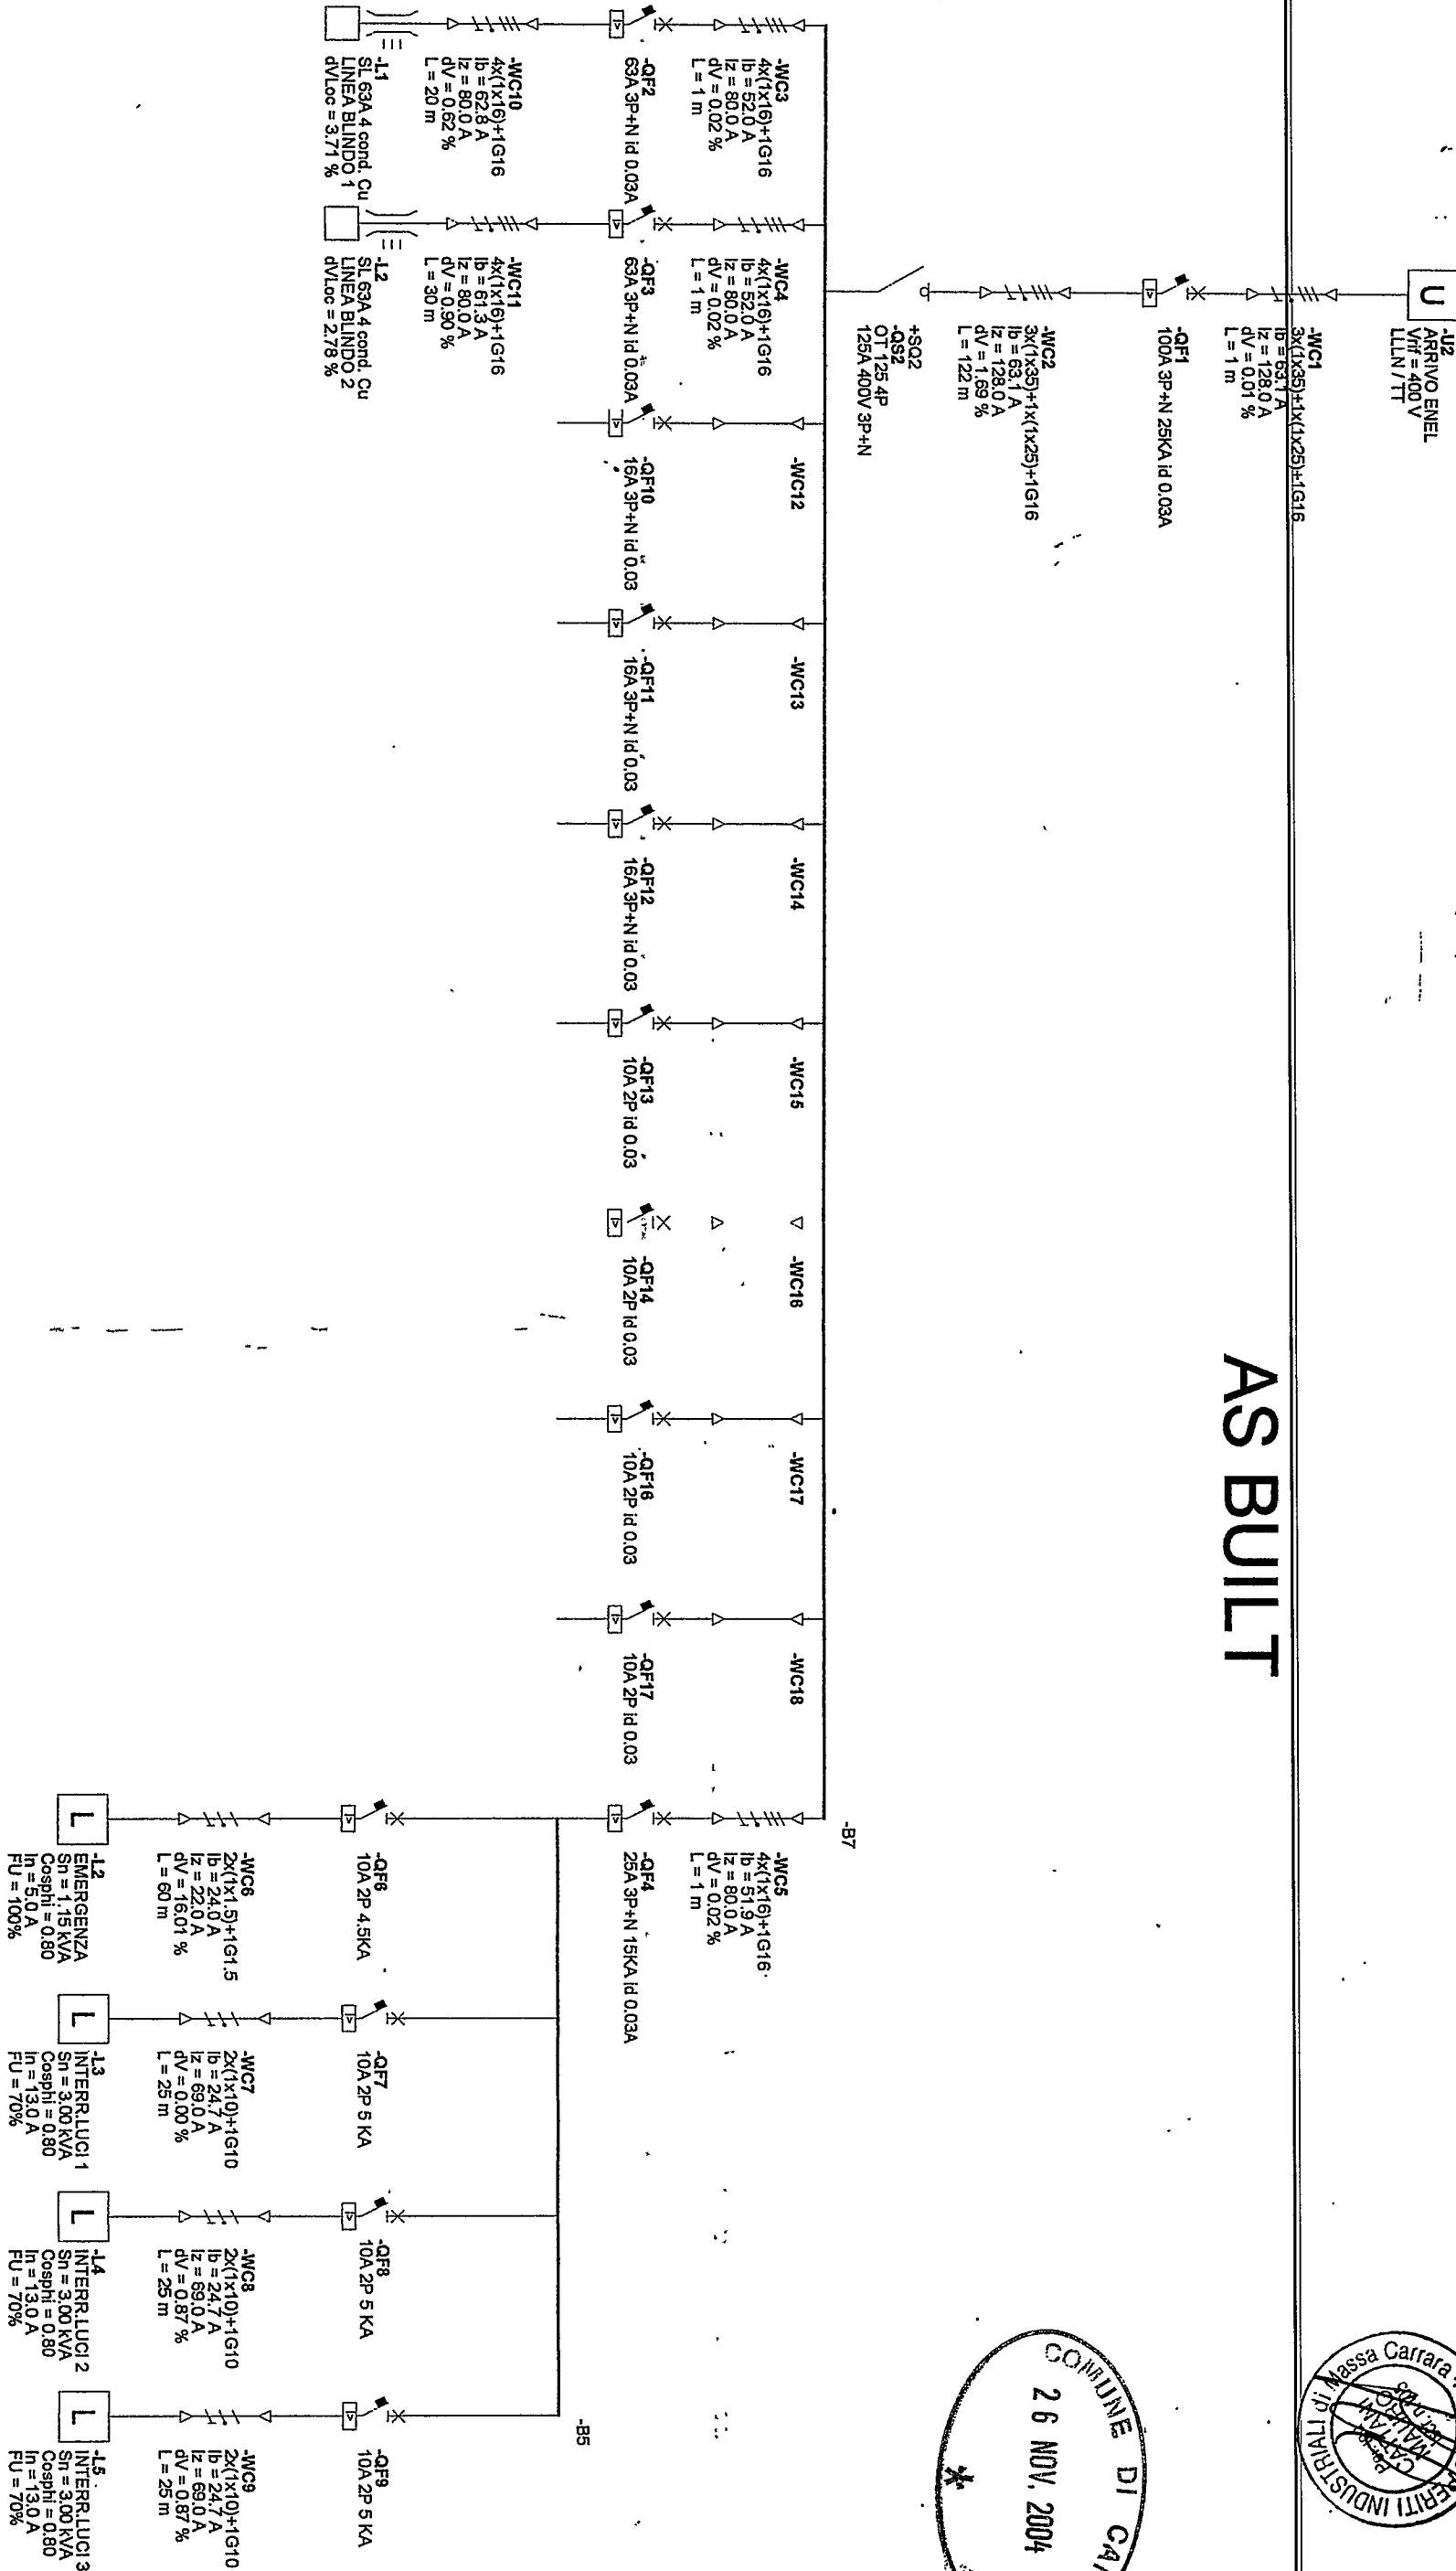

TECNOIMPIANTI ITALIANA S.R.L.
MARINA DI CARRARA

OGGETTO :
SCHEMA UNIFILARE DISTRIBUZIONE F.M.
LUCE LOTTO N°5 "EX FIBRONIT"

COMMITTENTE :
D.D.R. s.r.l. - B.P.L. DUCATO LEASING

DATA 06/08/03
FOGLIO N° 1
DISEGN. B.D.
TOT. FOGLI 1


COMUNE DI CARRARA
26 NOV. 2004
*

PASSERELLA ZINCATA
200 x 100

LEGENDA	
SIMBOLO	DESCRIZIONE
	SCATOLA DI DERIVAZIONE
	BATTERIA PRESE PALAZZOLI IN VETROPRENSA n° 32A 3P+1 / n° 16A 3P+1 n° 16A 2P+1 / n° 150VA 24V
	PRODOTTORE A PARTE 125W
	PRODOTTORE A SOFFITTO 125W H9
	LUCE A SOFFITTO 60W INC.
	ARMATURA LUCE FLUOR. 2-35W MONTAGGIO A SOFFITTO
	ARMATURA LUCE FLUOR. 2-41W MONTAGGIO A SOFFITTO
	LUCE EMERGENZA AD ALTA EFFICIENZA 1 x 18 W
	CASSETTA DI DERIVAZIONE
	QUADRO ELETTRICO
	INTERRUTTORE UNIPOLARE
	PRESA F.T.M. 380 Vca 3P+1 SU STRUTTORA IP-55 STACIA
	PRESA F.T.M. 220 Vca 2P+1 SU STRUTTORA IP-55 STACIA
	PRESA 220 Vca 10 A
	PRESA 220 Vca SHUHO
	PRESA PER TELECOMUNICAZIONI (TIPO RJ)

2	30/09/03	AS BUILT							
1	LUG. 03	PER RICOSSIONE							
0	MAR. 02	PRELIMINARE							
REV.	DATA	DESCRIZIONE / DESCRIZIONE							
									
tecnoplant italiana srl									
D.D.R. COSTRUZIONI s.r.l.					15/7/03				
LOTTO N° 5/6/EL. DUCATO LEASING					1/1/1				

DISEGNO VALIDO SOLO PER
 IMPIANTISTICA ELETTRICA

