CEGLIE M.

CASI POPOLARI IN ~~BRINDISI~~ (LEGGE 640) - Eserc. ~~1953/54 e 54/55~~ 6° LOTTO = PAL. B =

SCALA 1:100
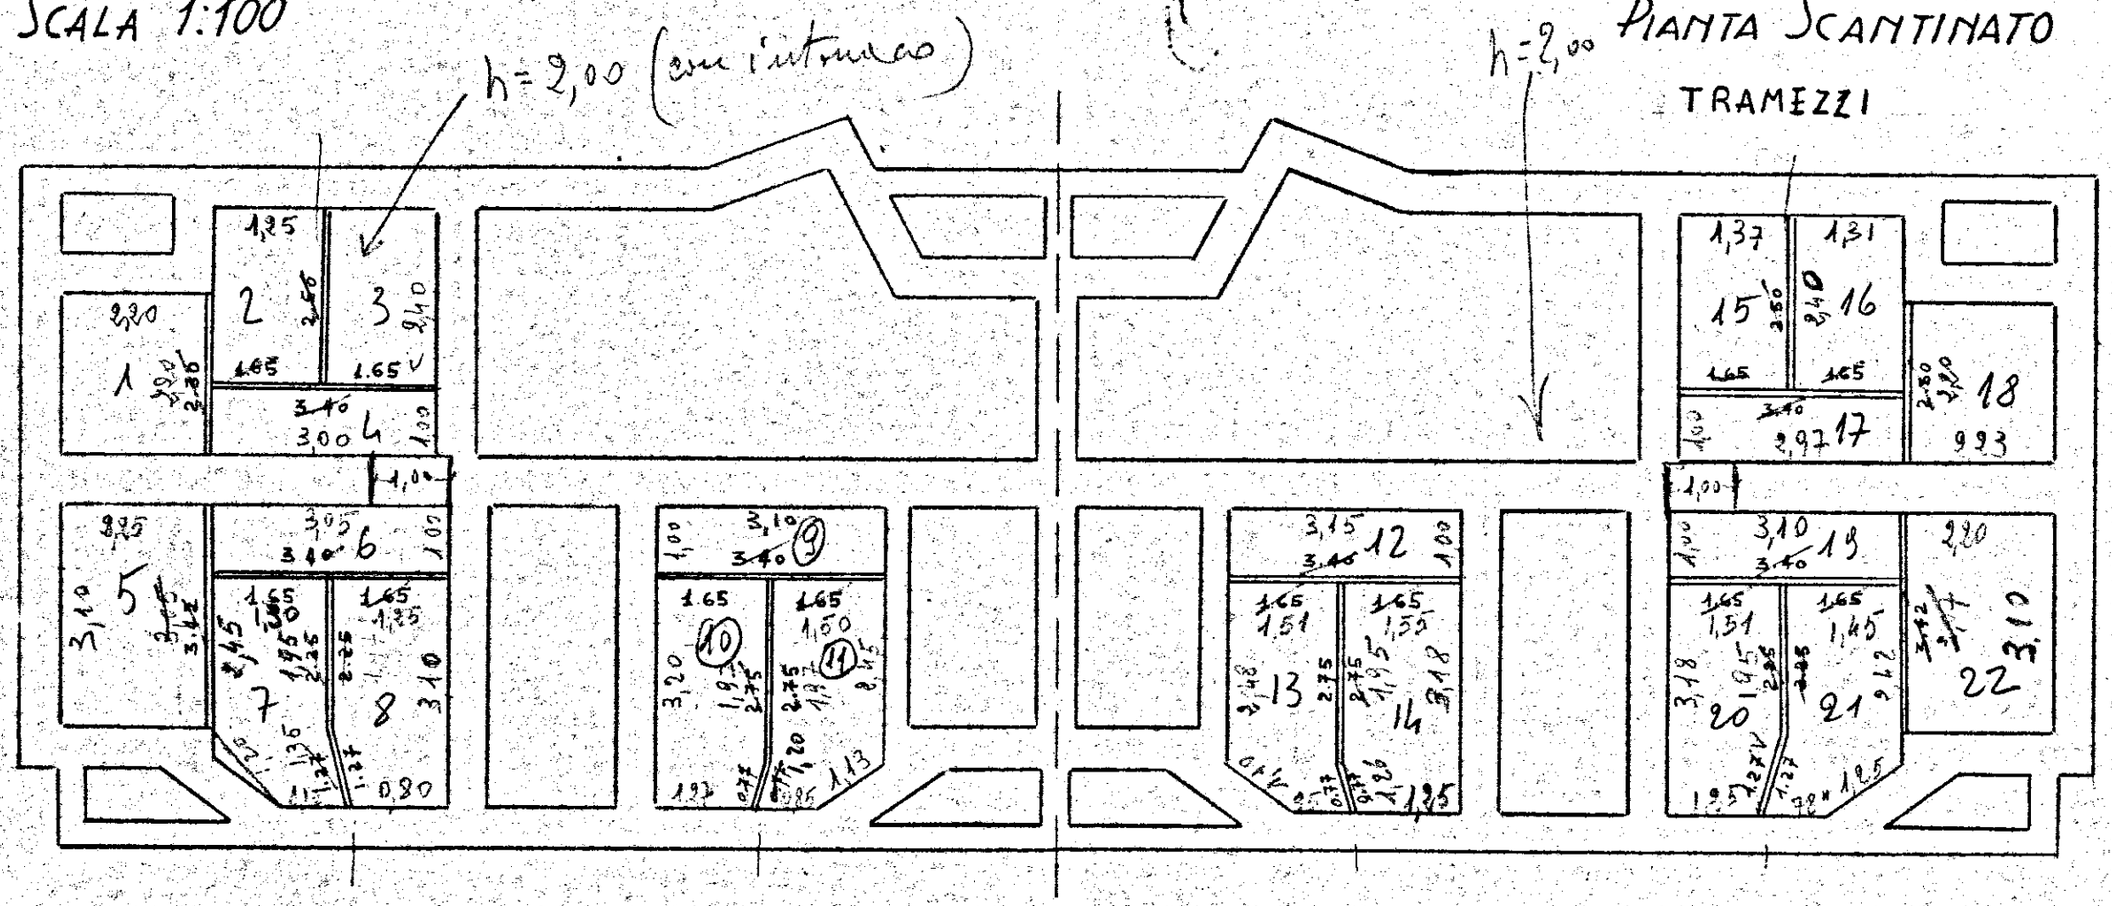
PIANTA SCANTINATO