19 OTT 1972 W

VARIANTE

PROGETTO DI VARIANTE AL FABBRICATO
DI PROPRIETÀ DEI F.LLI BIANCARDI
VIA CARRIONA - AVENZA - COMMERCIO

Dott. Ing. PIERCARLO RUBINI

N. 168

MARCA DA BOLLO LIRE 300

RESPINTO

VOLUME DEL PROGETTO APPROVATO

P.T.
- 1 0.50 × 11.00 = mq 5.50
- 2 25.00 × 11.00 = " 275.00
- 3 6.00 × 9.00 = " 54.00

334.50 × 3.70 = mc 1237.65

4 1° P 4 2.20 × 5.00 = mq 11.00 × 3.00 = mc 33.00

VOL. TOTALE mc. 1270.65

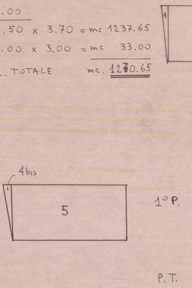
1
4bis
5
1° P.
P. T.

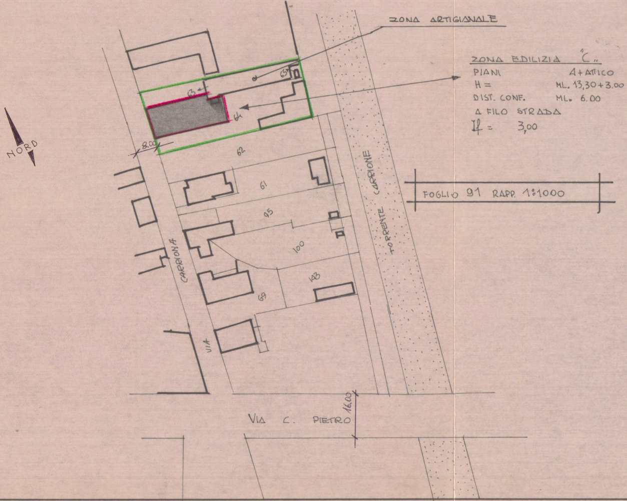
ZONA ARTIGIANALE
65
63
64
8.00
62
61
95
100
143
69
NORD
VIA CARRIONA
TORRENTE CARRIONE
VIA C. PIETRO
16.00

ZONA EDILIZIA "C"
PIANI 4+ATTICO
H = ML. 13,30+3.00
DIST. CONF. ML. 6.00
A FILO STRADA
If = 3,00

FOGLIO 91 RAPP. 1:1000

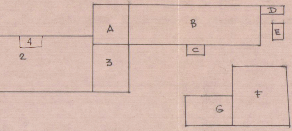
A
B
C
D
E
F
G
2
3
4

VOLUME ESISTENTE

A 6.00 x 8,00 = mq 48,00 x 6.00 = mc. 288,00
B 25,00 x 8,00 = mq. 200,00 x 6,00 = mc. 1200,00
C 3,00 x 2,00 = mq. 6,00 x 5,00 = mc. 30.00
D 4,00 x 1,50 = mq. 6,00 x 3,00 = mc. 18,00
E 2.00 x 3,00 = mq. 6.00 x 6,00 = mc. 36,00
F 10,00 x 11,00 = mq. 110,00 x 3,00 = mc. 330,00
G 4,65 x 9,10 = mq. 42,31 x 3,00 = mc. 126,94
~~1 0,50 x 11,00 = mq 5,50 x 4,00 = mc 22,00~~
~~2 21,50 x 11,00 = mq. 236,50 x 4,00 = mc 946,00~~
~~3 7,30 x 9,00 = mq 65,70 x 4,00 = mc 262,80~~

TOTALE VOLUME ESIST. mc. ~~3259,74~~
2028.94

~~DA DEMOLIRE~~

~~C 3.00 x 2.00 = mq 6 x 5.00 = mc. 30,00~~ –

~~mc. 3229,74~~
~~629,20~~

VOLUME TOTALE ~~mc. 3858,94~~

VOL. ESIST. mc 2028.94
VOL. PROG. mc 1791.89
mc 3820.83

$\frac{\text{mc. } 3820.83}{1334}$ = 2,864 INDICE

VOLUME DI PROGETTO IN VARIANTE

4bis 0,50 x 11,00 = mq. 5,50
5 21,50 x 11,00 = mq. 236,50
242,00 x 2,70 = mc. 653,40

1 0.50 x 11.00 = mq 5.50
2 21.50 x 11.00 = mq. 236.50
3 7.30 x 9.00 = mq. 65.70
307.70 x 3.70 = mc 1138.49

TOTALE mc 1791.89

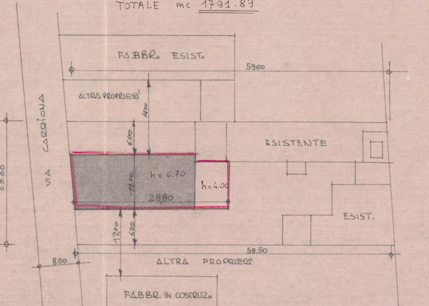
FABBR. ESIST.
59.00
ALTRA PROPRIETA'
14.00
6.00
ESISTENTE
VIA CARRIONA
23.00
h= 6.70
11.00
28.80
h=4.00
ESIST.
12.00
6.00
23.00
58.50
8.00
ALTRA PROPRIETA'
FABBR. IN COSTRUZ.

PLANIMETRIA SCALA 1:500

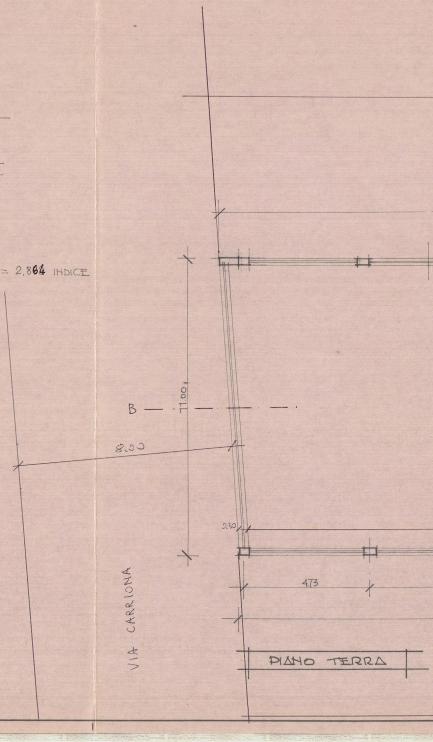
B
11.00
8.00
0.30
473
VIA CARRIONA

PIANO TERRA

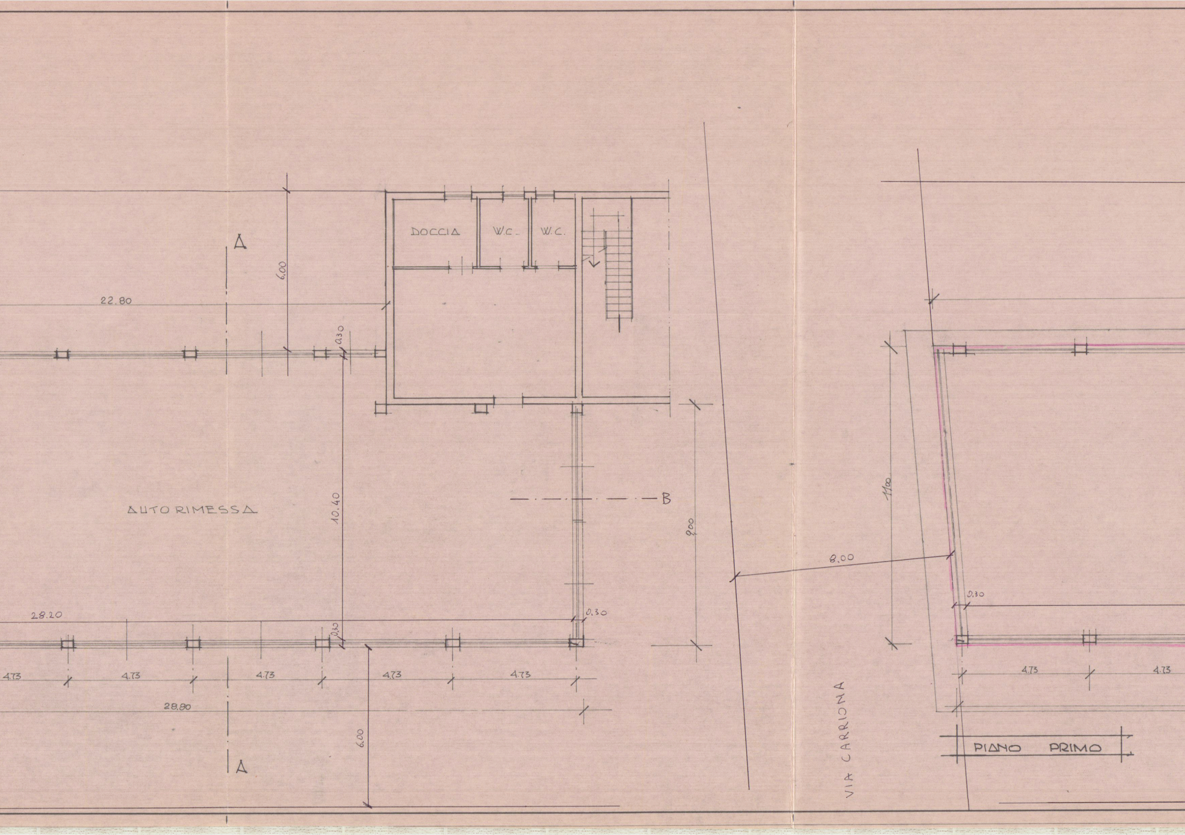
DOCCIA
W.C.
W.C.
A
22.80
6.00
0.30
AUTORIMESSA
10.40
B
9.00
8.00
11.00
0.30
28.20
0.30
0.30
4.73
4.73
4.73
4.73
4.73
4.73
4.73
28.80
6.00
A
VIA CARRIONA
PIANO PRIMO

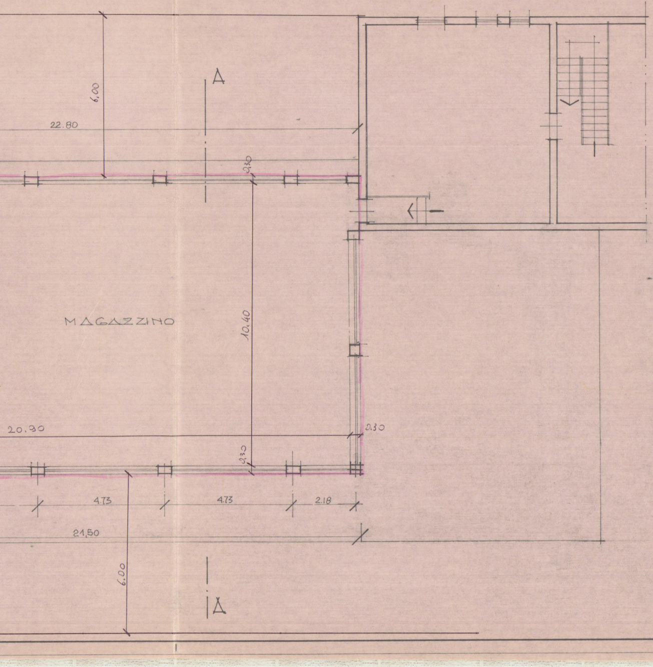
6,00
22.80
A
0.30
MAGAZZINO
10.40
20.90
0.30
0.30
4.73
4.73
2.18
21,50
6,00
A

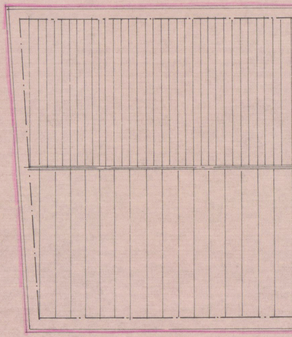

PIANTA COPERTURA

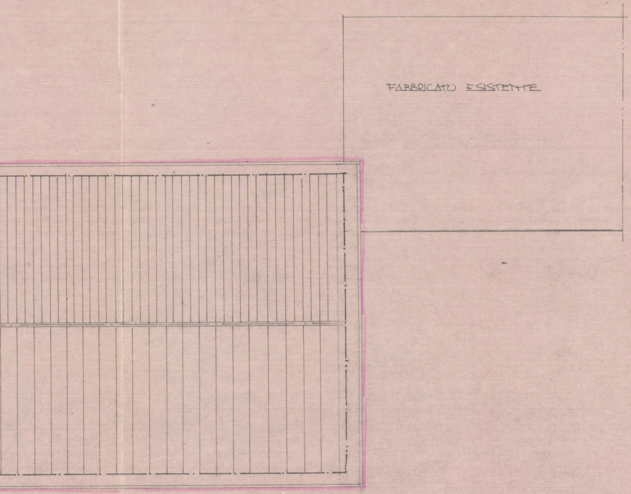
FABBRICATO ESISTENTE

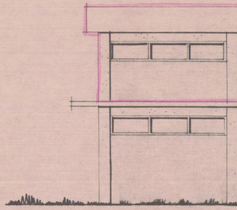

PROSPETTO

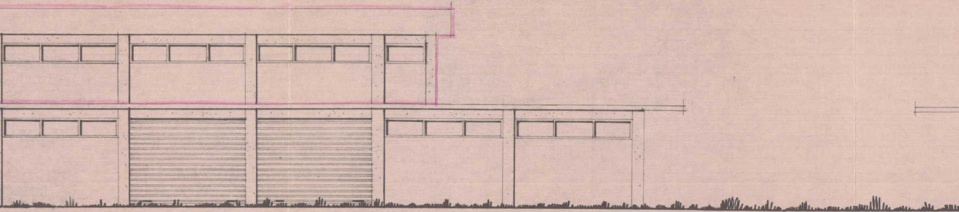

SUD

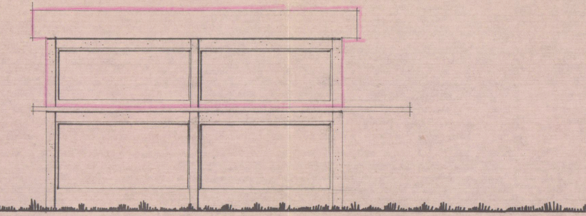

PROSPETTO OVEST

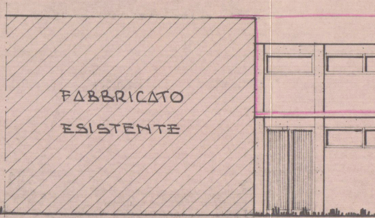
FABBRICATO
ESISTENTE

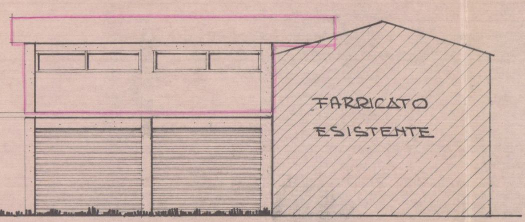
FABBRICATO
ESISTENTE

PROSPETTO EST

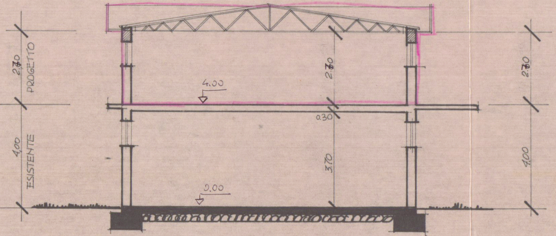
2.70
PROGETTO
4.00
ESISTENTE
4.00
2.70
0.30
3.70
0.00
2.70
4.00

SEZIONE A - A

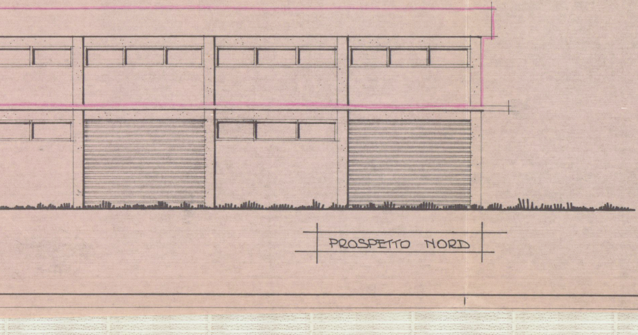

PROSPETTO NORD

CARRARA
CARRARA

Progetto F.lli BIANCARDI

Ing. Pier Carlo [illegible]

SEZ. B-B

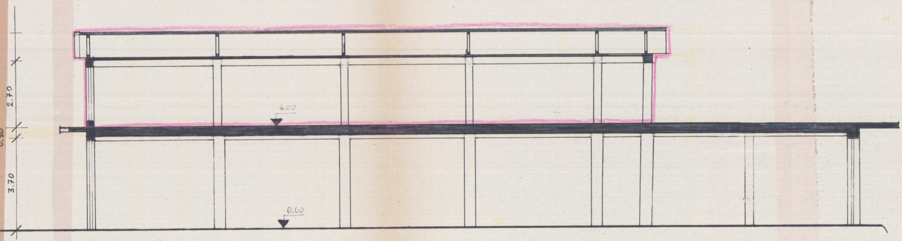
2.70
0.30
3.70
4.00
0.00