8 MAR. 1971

VARIANTE

STUDIO TECNICO PROFESSIONALE
GEOMETRI
M. Cabani C. Trimboli
Via Mazzini, 15 - Tel. 70204 - CARRARA

STUDIO TECNICO PROFESSIONALE GEOMETRI
M. CABANI — C. TRIMBOLI

SOSPESO

COMUNE DI CARRARA
LOC. "MONTEVERDE"

LAVORO : VARIANTE A PROGETTO APPROVATO IN DATA 23/5/1970 LICENZA N° 97

PROPRIETARIA : SIG.RA BERNACCA RICCARDA IN VATTERONI

TAVOLA : PIANTE - PROSPETTI - SEZIONE

SCALA : 1:100 - 1:200 - 1:500

SEZ B FOG. 58 MAPP. 2428/b - 2427/c

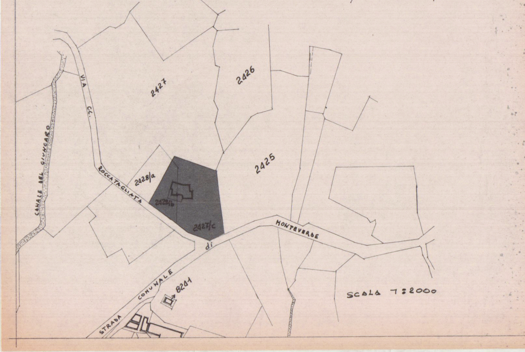
VIA C.C. ROCCATAGLIATA
CANALE DEL GIUNCARO
2427
2426
2425
2428/a
2428/b
2427/c
di MONTEVERDE
STRADA COMUNALE
8201

SCALA 1:2000

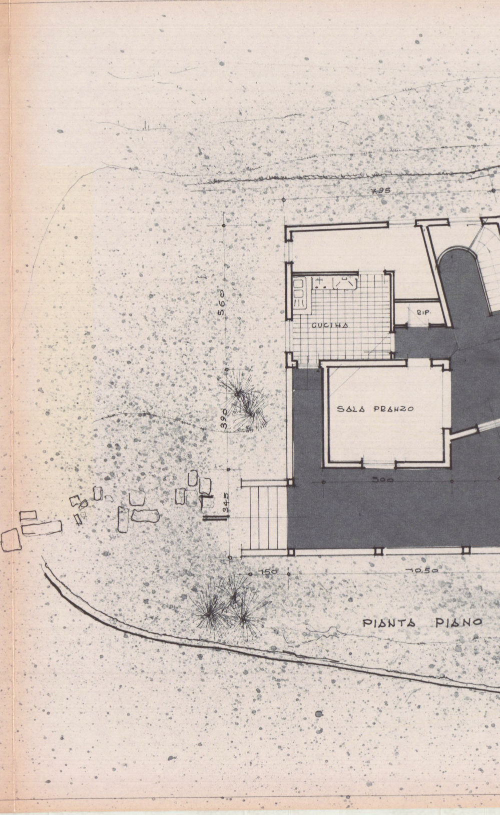
7.95
5.60
3.90
3.45
CUCINA
RIP.
SALA PRANZO
5.00
1.50
10.50

PIANTA PIANO

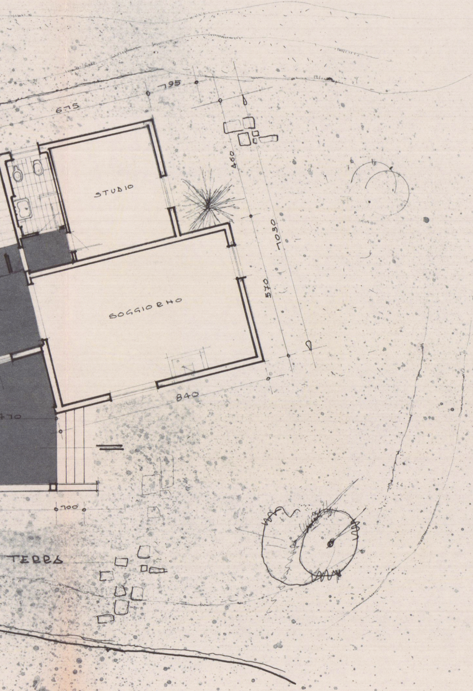
675
795
460
1030
570
STUDIO
SOGGIORNO
840
700

TERRA

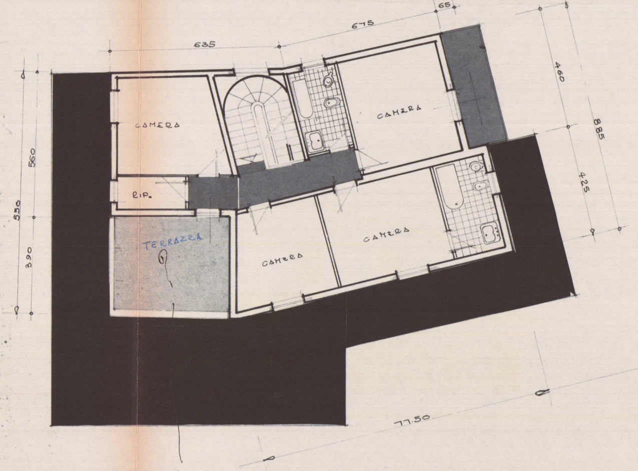
65
675
635
460
885
425
560
530
390
CAMERA
CAMERA
RIP.
TERRAZZA
CAMERA
CAMERA
17.50

PIANTA PRIMO PIANO

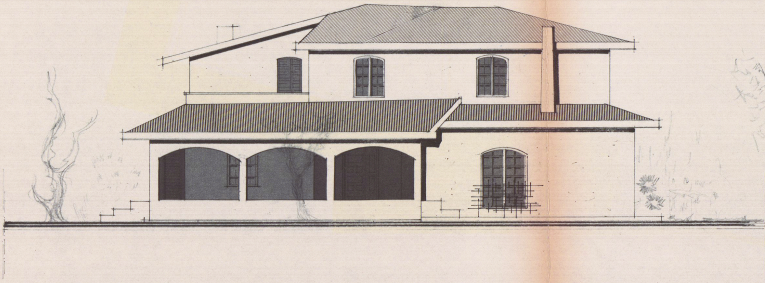

PROSPETTO OVEST

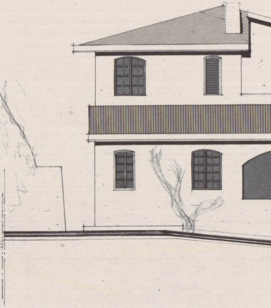

PROSPETTO

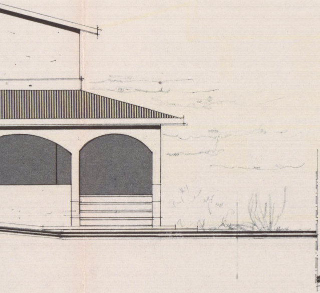

NORD

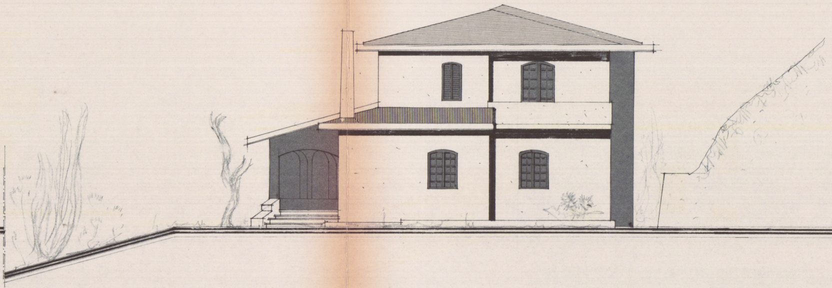

PROSPETTO SUD

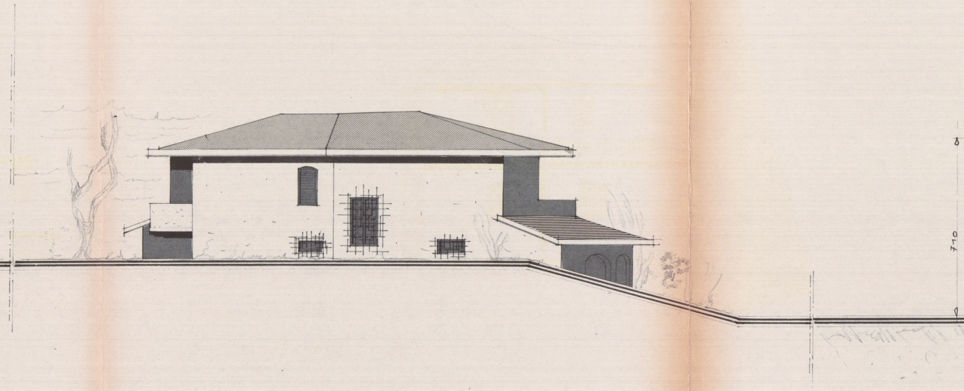

PROSPETTO EST

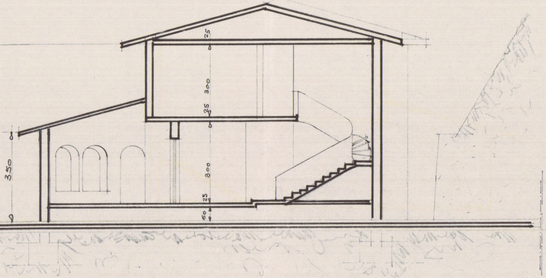
25
300
25
300
25
60
350

SEZIONE A - A

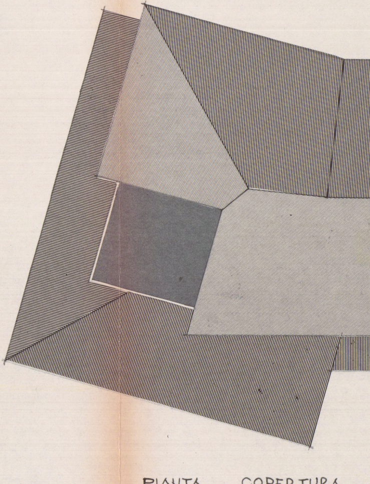

PIANTA COPERTURA

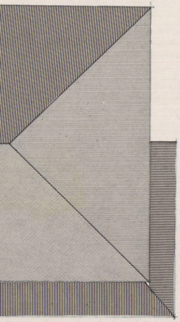

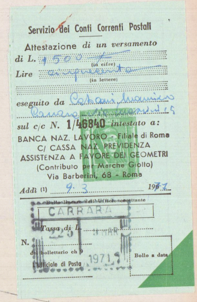

Servizio dei Conti Correnti Postali

Attestazione di un versamento

di L. 1500 =
(in cifre)

Lire cinquecento
(in lettere)

eseguito da Cetani Maurizio
Carrara via [illegible] 15

sul c/c N. **1/46840** intestato a:

BANCA NAZ. LAVORO - Filiale di Roma
C/ CASSA NAZ. PREVIDENZA
ASSISTENZA A FAVORE DEI GEOMETRI
(Contributo per Marche Giotto)
Via Barberini, 68 - Roma

Addì (1) 9. 3 1971

Bollo lineare dell'Ufficio accettante

CARRARA

Tassa di L.

N.

del bollettario ch 9

L'Ufficiale di Posta

Bollo a data

9 MAR 1971

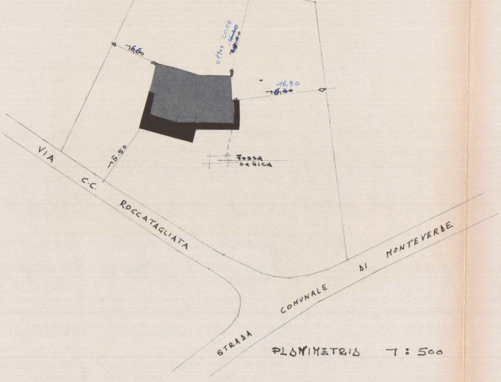

16,60
oltre 20,00
~~18,00~~
16,30
~~18,30~~
15.50
Fossa settica
VIA C.C. ROCCATAGLIATA
STRADA COMUNALE DI MONTEVERDE

PLANIMETRIA 1 : 500