STUDIO TECNICO
Geom. VITTORIO AGOSTINI
Via 7 Luglio, 5 - Tel. 71.980
CARRARA

28-NOV. 1975

F.LLI MAZZUCCHELLI s.n.c.

2

N. 263

dei Conti Correnti Postali

PROGETTO DI PREFABBRICATI PER COPERTURA MACCHINE · MAGAZZINO · SERVIZI OPERAI E CHIOSCO PESA AUTOMEZZI DA REALIZZARSI NELL'AMBITO DELLO STABILIMENTO F.LL MAZZUCCHELLI IN CARRARA - NAZZANO - VIA ILICE

Approvato dal Sindaco alle condizioni indicate nel permesso di costruzione
n. 33 del 14-12-76
L'ING. CAPO

IN PROGETTO

FABBRICATO	- A	MQ. 66,96	MC. 368,28	Taglio Blocchi
« »	- B	MQ. 70,74	MC. 212,22	Magazzino
« »	- C	MQ. 70,03	MC. 364,15	Macchinari
« »	- D	MQ. 7,14	MC. 16,42	Servizi
« »	- E	MQ. 12,42	MC. 31,05	Pesa
TOTALE		227,30	992,12	

29442
24-11-75

ESISTENTE	MQ. 659,37	MC. 3492

APPROVATO
14 DIC. 1976
CONTROLLATO
IL TECNICO

IL COMANDANTE PROVINCIALE
(Dr. Ing. S. Giovanni)

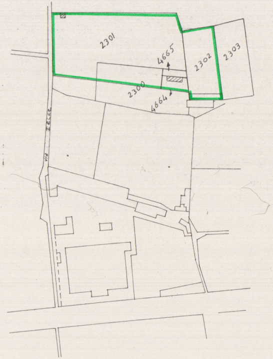
2301
4665
2302
2303
2300
4664
via Ilice

ESTRATTO DI MAPPA
FOG. 70 SEZ. C

SCALA 1:2000

PARTIC. 1

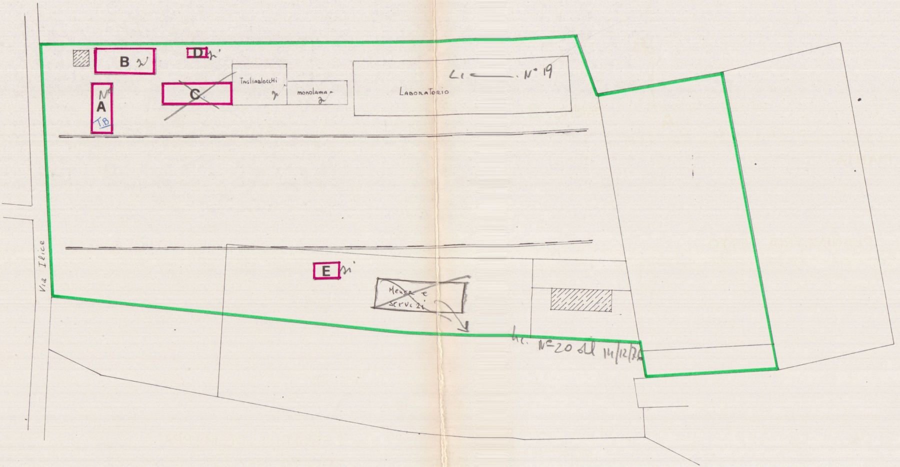
B n'
D n'
A
N°
T.B
~~C~~
Tagliablocchi
n'
monolama
n'
Laboratorio
Li —— . N° 19
Via Ilice
E n'
~~Mensa e servizi~~
Lic. N° 20 del 14/12/7

PLANIMETRIA TERRENO

SCALA 1:500

FABBRICATO: A (PROT. TAGLIABLOCCHI)

SCALA **1:100**

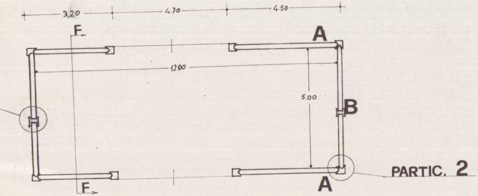
3.20
4.70
4.50
F
A
12.00
5.00
B
A
F
PARTIC. 2

PIANTA

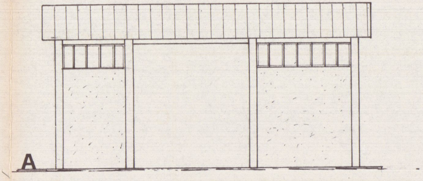

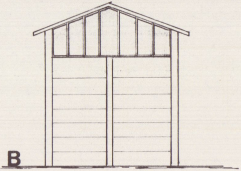

PLANIMETRIA TETTO

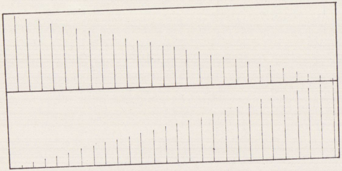

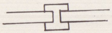

PARTIC. **1**

RAPP. 1:20

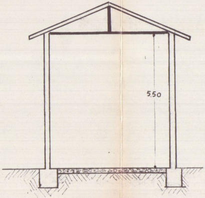

SEZ : F-F

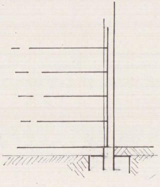

PARTIC. **2** - RAPP. 1:50

FABBRICATO : B (MAGAZZINO)

SCALA 1:100

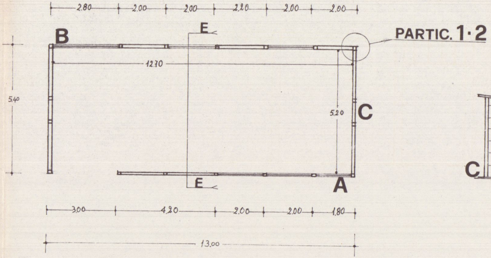
2.80
2.00
2.00
2.20
2.00
2.00
B
E
PARTIC. 1·2
12.70
5.40
5.20
C
E
A
3.00
4.20
2.00
2.00
1.80
13.00

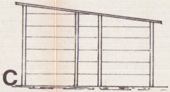

PLANIMETRIA TETTO

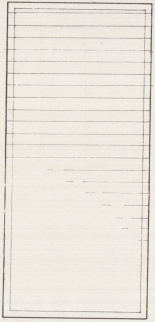

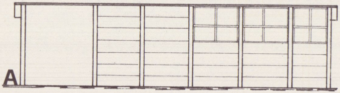

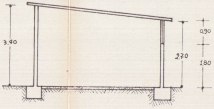
3.40
2.70
0.90
1.80

SEZ. : E·E

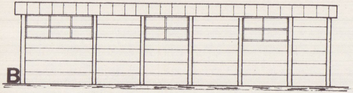

PARTIC. 1·2

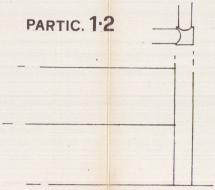

FABBRICATO : C (PROT. MONOLAMA)

SCALA 1:100

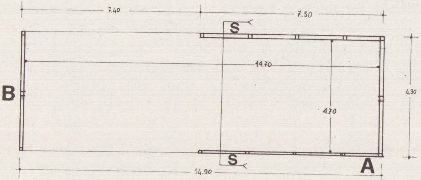
7.40
7.50
S
S
14.70
B
4.70
4.90
A
14.90

PIANTA

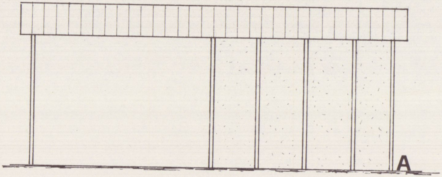

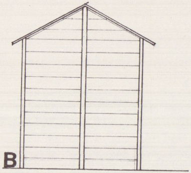

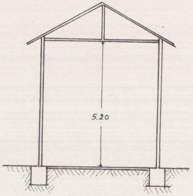

SEZ. : S-S

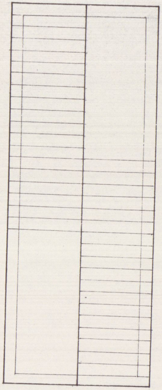

PLANIMETRIA TETTO

FABBRICATO: D (SERVIZI)

SCALA **1:50**

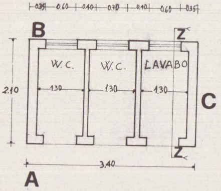
0.35
0.60
0.40
0.70
0.40
0.60
0.35
B
Z
W.C.
W.C.
LAVABO
2.10
1.30
1.30
1.30
C
Z
3.40
A

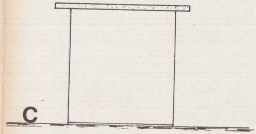

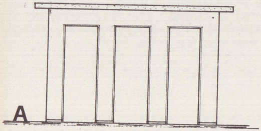

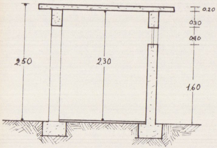
2.50
2.30
0.20
0.30
0.40
1.60

SEZ : Z·Z

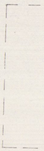

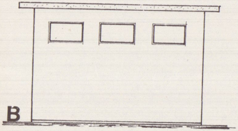

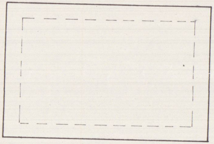

PLANIMETRIA TETTO

FABBRICATO : E (CHIOSCO PESA)

SCALA **1:50**

9 GEN 1970

PARERE FAVOREVOLE
del Consorzio Zona
Industriale Apuana

Salvi i diritti dei terzi, salve le autorizzazioni di altri Enti

Il Consiglio
D'Amministrazione

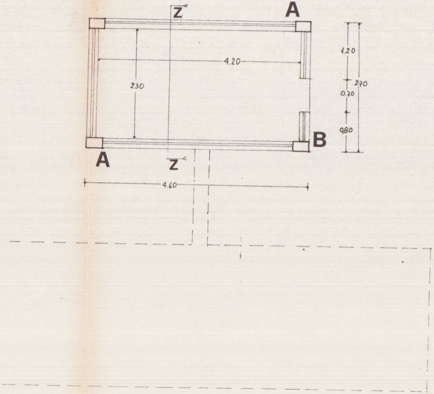
Z
A
4.20
2.30
1.20
2.70
0.70
0.80
B
A
Z
4.60

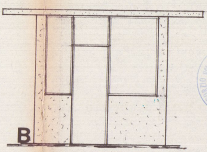

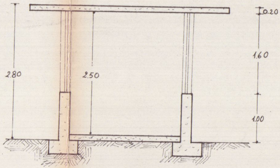
0.20
1.60
2.80
2.50
1.00

SEZ. Z-Z

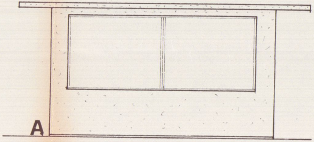

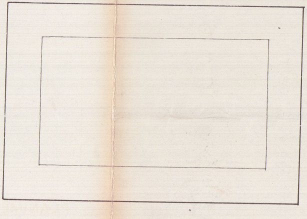

PLANIMETRIA TETTO

28 NOV. 1975

STUDIO TECNICO
Geom. VITTORIO AGOSTINI
Via 7 Luglio, 5 - Tel. 71.980
CARRARA

7^2

Geom. Vittorio Agostini

VITTORIO AGOSTINI
N. 263

F.LLI MAZZUCCHELLI

PROGETTO DI PREFABBRICATI PER COPERTURA MACCHINE · MAGAZZINO · SERVIZI OPERAI E CHIOSCO PESA AUTOMEZZI DA REALIZZARSI NELL'AMBITO DELLO STABILIMENTO F.LL MAZZUCCHELLI IN CARRARA - NAZZANO - VIA ILICE

Approvato dal Sindaco alle condizioni indicate nel permesso di costruzione
N. 33 del 14-12-76
L'ING. CAPO

COMUNE DI CARRARA - Ufficio Urbanistica -

MARCA DA BOLLO LIRE 150

MARCA DA BOLLO LIRE 150

			IN PROGETTO		
FABBRICATO	- A	MQ.	66,96	MC.	368,28
« »	- B	MQ.	70,74	MC.	212, 22
« »	- C	MQ.	70,03	MC.	364,15
« »	- D	MQ.	7,14	MC.	16,42
« »	- E	MQ.	12,42	MC.	31,05
TOTALE			227,30		992,12
ESISTENTE		MQ.	659,37	MC.	3492

APPROVATO
14 DIC. 1976

CONTROLLATO
IL TECNICO

CORPO NAZIONALE VIGILI DEL FUOCO
COMANDO PROVINCIALE DI MASSA CARRARA

IL COMANDANTE PROVINCIALE
(Dr. Ing. S. [illegible])

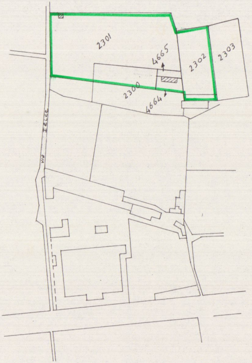
2301
4665
2302
2303
2300
4664
via ILICE

ESTRATTO DI MAPPA
FOG. **70** SEZ. **C**

SCALA **1:2000**

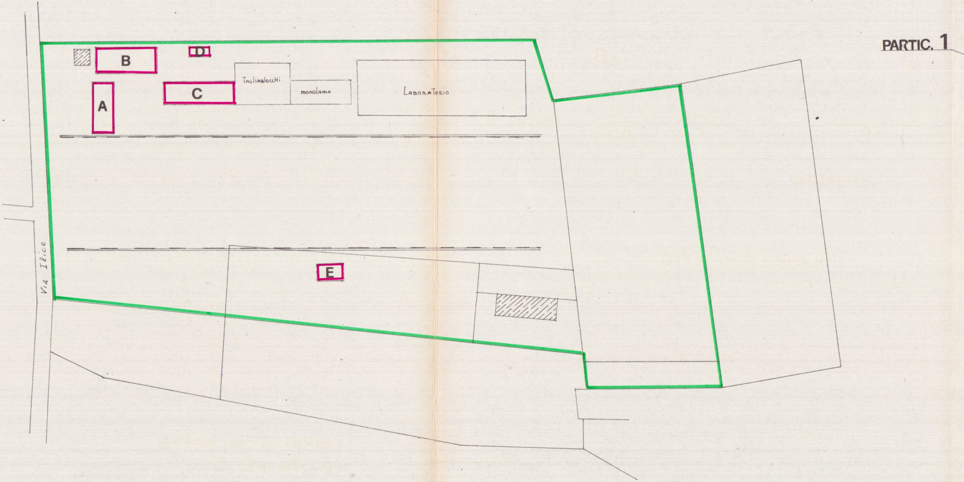
PARTIC. 1
B
D
A
C
Tagliablocchi
monolama
Laboratorio
Via Ilice
E

PLANIMETRIA TERRENO

SCALA 1:500

FABBRICATO: A (PROT. TAGLIABLOCCHI)

SCALA **1:100**

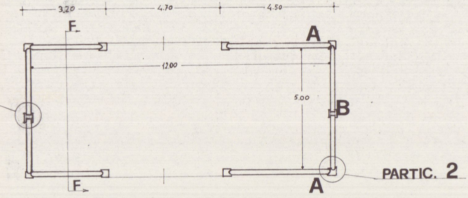
3.20
4.70
4.50
F
A
12.00
5.00
B
A
F
PARTIC. 2

PIANTA

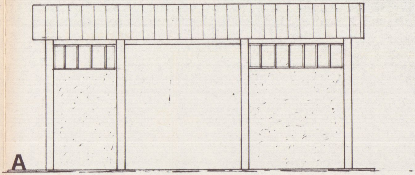

PLANIMETRIA TETTO

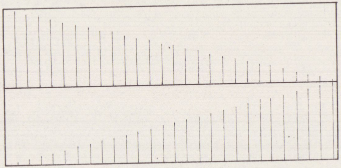

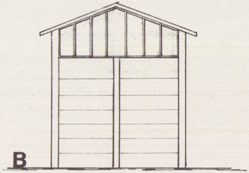

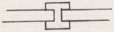

PARTIC. **1**
RAPP. 1:20

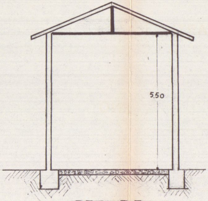

SEZ: F·F

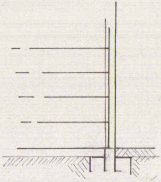

PARTIC. **2** - RAPP. 1:50

FABBRICATO : B (MAGAZZINO)

SCALA 1:100

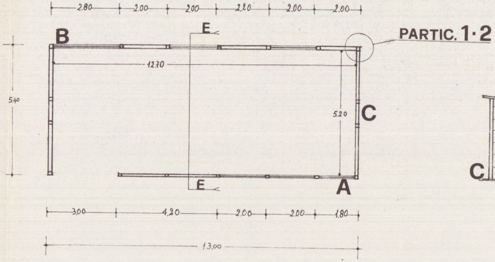
2.80
2.00
2.00
2.20
2.00
2.00
E
B
PARTIC. 1·2
12.70
5.40
5.20
C
E
A
3.00
4.20
2.00
2.00
1.80
13.00

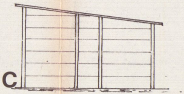

PLANIMETRIA
TETTO

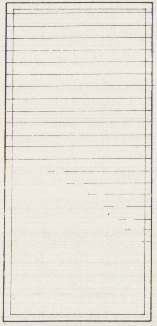

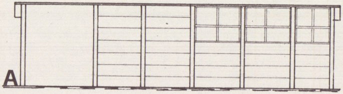

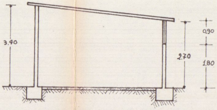
3.90
0.90
2.70
1.80

SEZ.: E·E

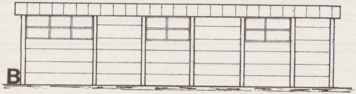

PARTIC. 1·2

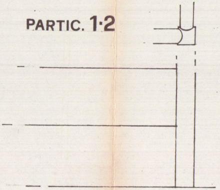

FABBRICATO: C (PROT. MONOLAMA)

SCALA 1:100

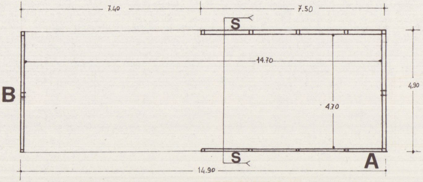
7.40
7.50
S
14.70
B
4.70
4.90
S
A
14.90

PIANTA

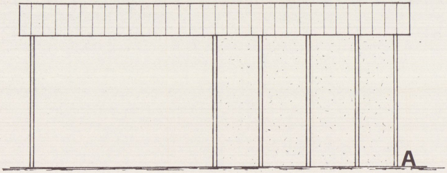

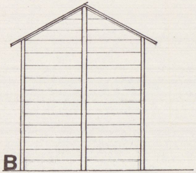

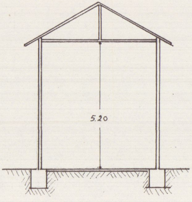

SEZ.: S·S

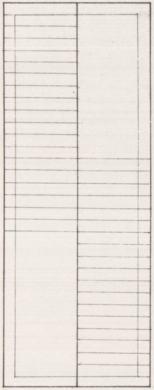

PLANIMETRIA
TETTO

FABBRICATO: D (SERVIZI)

SCALA **1:50**

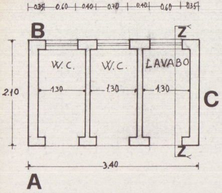
0.35
0.60
0.40
0.70
0.40
0.60
0.35
B
Z
W.C.
W.C.
LAVABO
2.10
1.30
1.30
1.30
C
Z
3.40
A

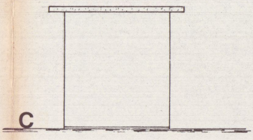

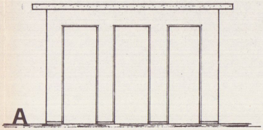

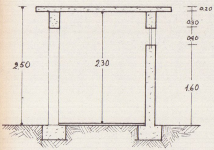
0.20
0.30
0.40
2.50
2.30
1.60

SEZ : Z·Z

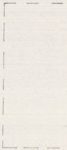

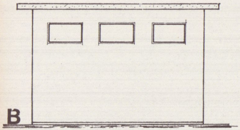

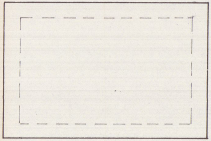

PLANIMETRIA TETTO

FABBRICATO : E (CHIOSCO PESA)

SCALA **1:50**

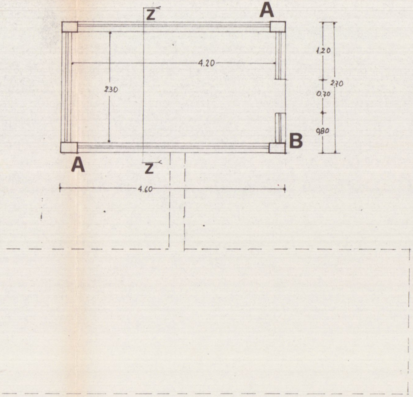
Z
A
4.20
2.30
1.20
2.70
0.70
0.80
B
A
Z
4.60

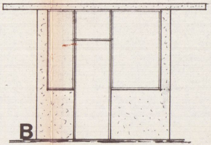

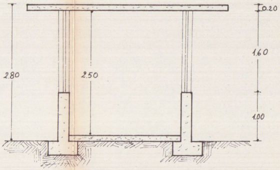
0.20
1.60
2.80
2.50
1.00

SEZ. Z-Z

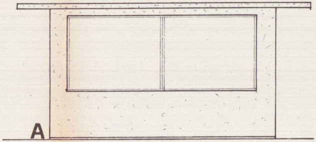

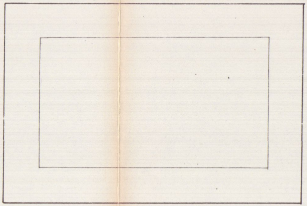

PLANIMETRIA TETTO